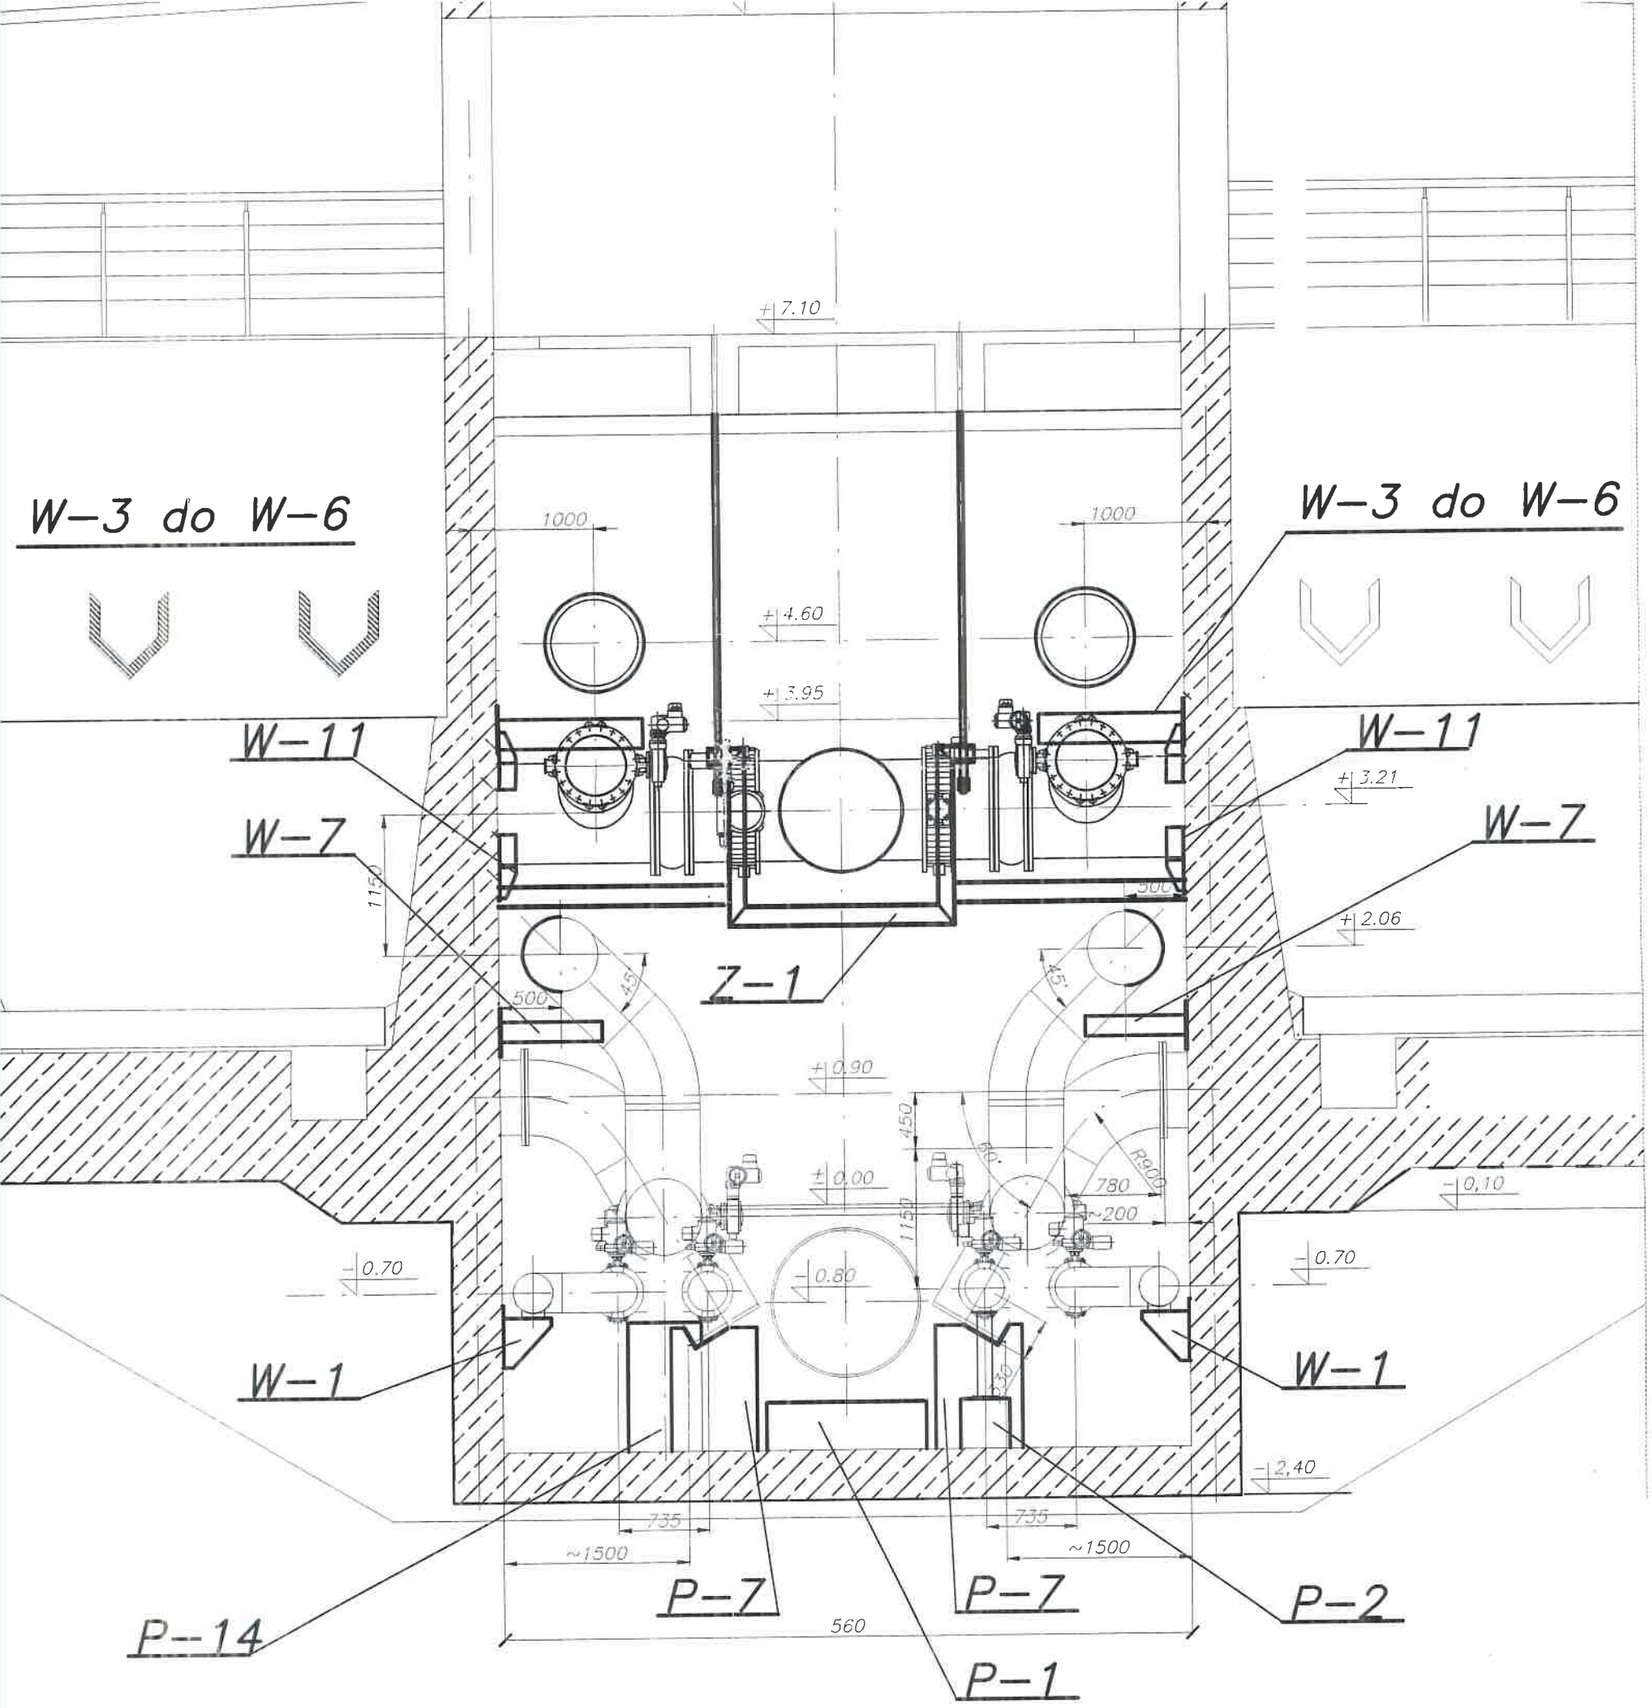

DOKUMENTACJA POWYKONAWCZA

INSTAL KRAKÓW S.A.
Kierownik Budowy
inż. Krzysztof Figiel
Nr upr. BPP 300/83/301/83 MAP/0140/OWOS/08

INSTAL KRAKÓW S.A.
Kierownik Zespołu Konstrukcyjnego
Witold Ciaćma
BPP Upr. 20/83

ych w [cm], armatury w [mm]
000 = 261.20 m n.p.m.

0–02103–001–00
0–02103–002–00
0–02103–003–00
ch – nr 10–02103–006–00
– nr 10–02103–008–00

Rewizja	Opracował		Opis	Sprawdził	Data
	Nazwisko	Podpis			
OPR.:	mgr inż. R.Kroemeke				
PROJ.:	mgr inż. D.Kroemeke				
SPR.:	mgr inż. E.Grzondziel				

HydroForum

INWESTOR: GPW Inwestycje Sp. z o.o. w Katowicach
ZLECENIODAWCA: GPW Inwestycje Sp. z o.o. w Katowicach
TEMAT: Wykonanie modernizacji filtrów pośpiesznych w SUW Maczki – Aktualizacja projektu
Część 02: Technologiczna
Tom 1:
Zeszyt 04: Podpory pod rurociągi
Tytuł: PODPORY RUROCIĄGÓW WODY – przekrój D–D i E–E

DATA:	PODZ.:	STAD:
01.2011	1:50	P.W.

HydroForum Kowalski Ireneusz - Usługi Projektowe
NR RYS.: 10-02103-005-00